


PASY RUCHU PIESZEGO



PASY RUCHU KOŁOWEGO

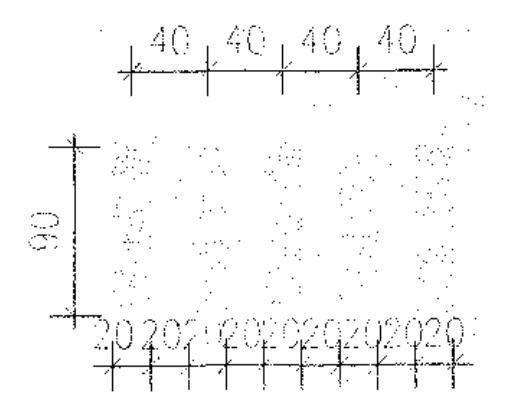

DOKUMENTACJA
POWYKONAWCZA

INSPEKTOR NADZORU
INWESTORSKIEGO

mgr inż. Andrzej Szudomir
nr upr. bud. ST-380/81

KIEROWNIK BUDOWY

Mieczysław Wach
JAN WILKOCKI
ARCHITECTURA
Up. nr 100000/04/WM

WILKOCKI
projekt
ARCHITECTURA
CONSULTING

ZEMAT	SORTOWNIA I STACJA PRZELADUNKOWA ODPADÓW KOMUNALNYCH ŁÓDŹ-LUBLINEK Łódź ul. Zamiejska / Piłsudski
INWESTOR	URZĄD MIASTA ŁÓDZI WYDZIAŁ GOSPODARKI KOMUNALNEJ Łódź ul. Piotrkowska 175
ZAMAWIAJĄCY	URZĄD MIASTA ŁÓDZI WYDZIAŁ GOSPODARKI KOMUNALNEJ Łódź ul. Piotrkowska 175
STADIUM	PROJEKT BUDOWLANY
BRANŻA	ARCHITECTURA
PROJEKTANT	mgr inż. arch. JAN WILKOCKI
TYTUŁ	ORGANIZACJA RUCHU W HALI

ul. Dobrego zryk 25
80-518 Łódź
Tel: +48(0)42/2620888
Fax: +48(0)42/2620888
e-mail: wilkocki@wprojekt.pl

SKALA	REWIZJA	DATA	RYS. NR
1:200		18/04/2005	01